


4 665 PI.CA

SUITE

505

4 665 SQ.FT.

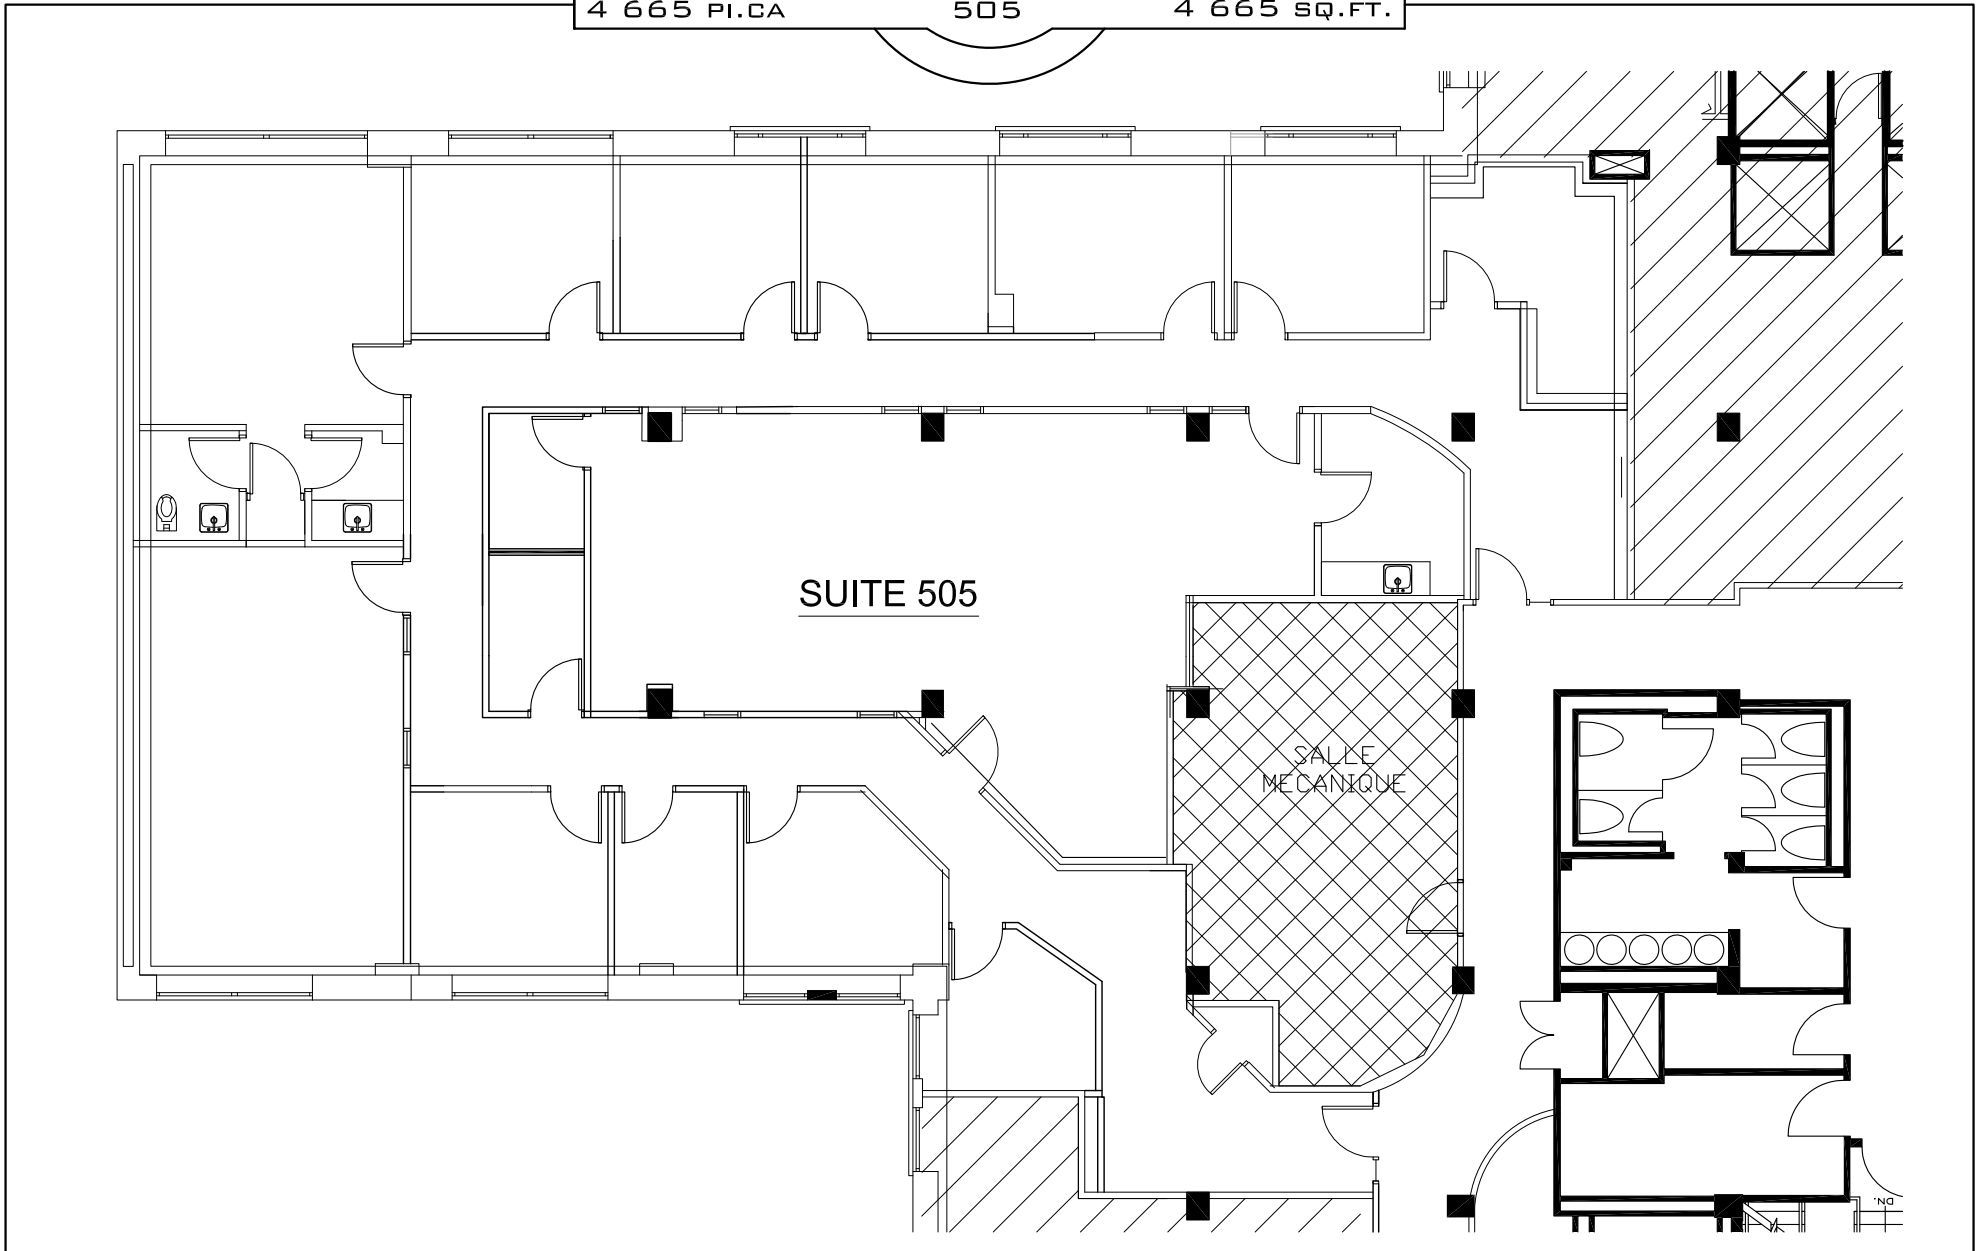

30 AVRIL 2015

TEL QU'EXISTANT / AS BUILT PLAN
5E ÉTAGE / 5TH FLOOR

LES COURS MONT-ROYAL
1550 RUE METCALFE, MONTRÉAL

