


SUITE

2 665 P.I.C.A.

850-P

2 665 SQ.FT.

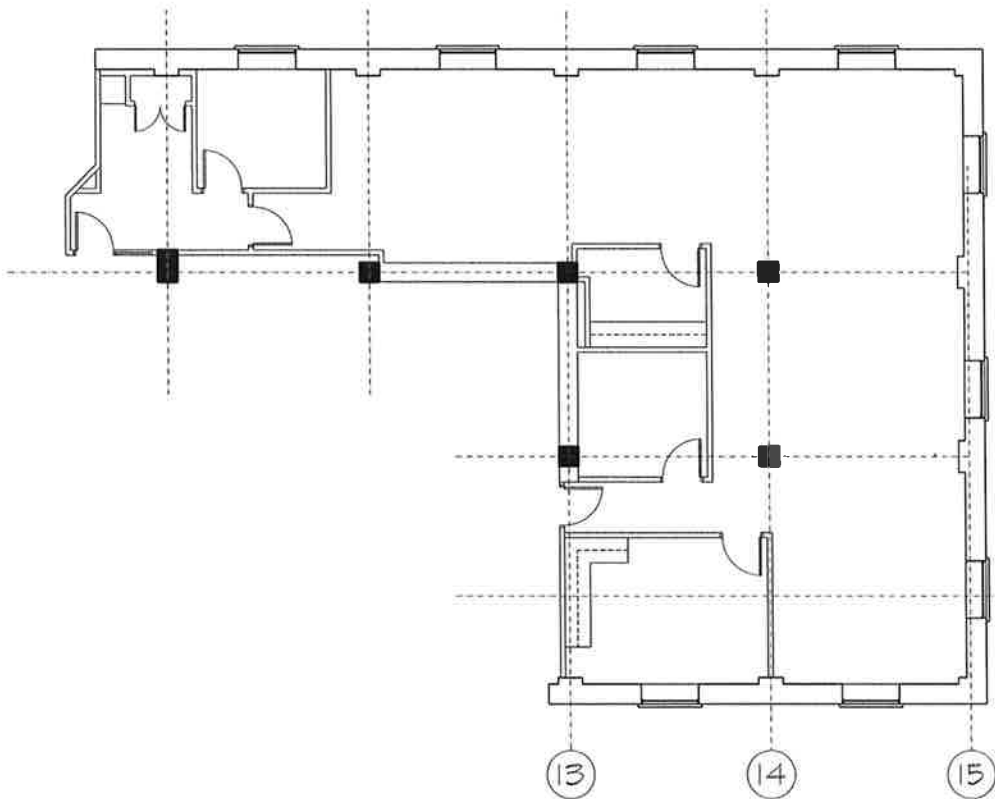

PLAN DE L'EXISTANT / AS BUILT PLAN

1 555 RUE PEEL
COURS MONT-ROYAL

REDBOURNE