


SUITE

3 656 PI.CA.

1850

3 656 SQ.FT.

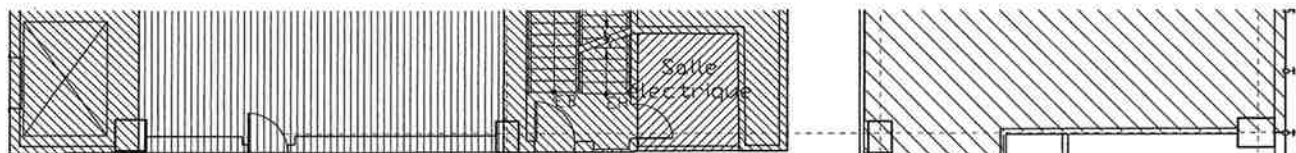

1850

UNION

RENÉ- LEVESQUE

DOSSIER 16-30; 18e
13 AVRIL, 2016

TELQU'EXISTANT / AS BUILT PLAN

630 RENÉ-LÉVESQUE O.
MONTRÉAL, QUÉBEC

REDBOURNE