


924 P.I.C.A. SUITE 950 924 SQ.FT.



TEL QU'EXISTANT / AS BUILT PLAN

PLACE DU PARC
300, LÉO - PARISEAU

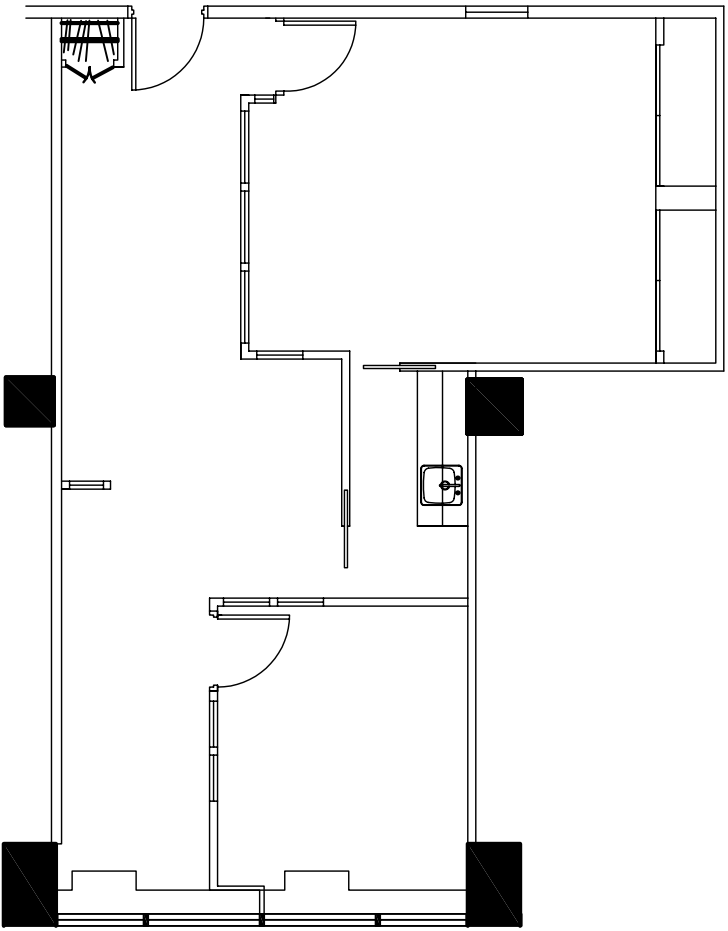